

321021



vzw - AIB-VINÇOTTE Belgium - asbl

Siège d'exploitation: Jan Olieslagerslaan 35 • 1800 Vilvoorde

Tél +32(0)2 674 57 11 • fax +32(0)2 674 59 59 • info@vincotte.be • www.vincotte.com

Siège social: Diamant Building • Boulevard A. Reyerslaan 80 • B-1030 Bruxelles

Safety, quality and environmental services

Rapport n°: 262633/6-1



F 195494

Rési code :

☐ Antwerpen-Limburg

tél : 03 221 86 11

☐ Oost & West -Vlaanderen

tél : 09 244 77 11

☐ Brabant

tél : 02 674 57 11

☒ Wallonie

tél : 081 432 611

R1

## PROCÈS VERBAL D'EXAMEN DE CONFORMITÉ ET/OU DE VISITE DE CONTRÔLE D'UNE INSTALLATION ÉLECTRIQUE BASSE TENSION

Responsable des travaux :

Installation :

Propriétaire / gestionnaire :

Nom, Prénom : <u>L. D. Electricite</u>	Nom, Prénom : <u>Apprenti</u>	
N° carte d'identité :	Adresse : <u>3113 Leersloot</u>	
N° TVA : BE <u>8.98.805.463</u>	CP + Commune : <u>6001 Morcenelle</u>	
	Tél. : <u>1</u>	

Bases de l'examen : Règlement Général sur les Installations Electriques (RGIE)

<input checked="" type="radio"/> Art 270	<input checked="" type="radio"/> mise en usage	<input type="radio"/> modification	<input type="radio"/> extension	<input checked="" type="radio"/> Art 86	<input type="radio"/> Art 271bis	<input checked="" type="radio"/> ① Unité d'habitation
<input type="radio"/> mobile	<input type="radio"/> temporaire			<input type="radio"/> Art 87	<input type="radio"/> Art 278	<input type="radio"/> ② Unité de travail domestique
<input type="radio"/> Art 271	<input type="radio"/> périodique	<input type="radio"/> contrôle	<input type="radio"/>	<input type="radio"/> Art 88	<input type="radio"/> Art .....	<input type="radio"/> ③ Parties communes
<input type="radio"/> Art 276 : renforcement	<input type="radio"/> Art 276bis : vente d'une unité d'habitation			<input type="radio"/> Art .....	<input type="radio"/> Art .....	<input type="radio"/> ④ Unité de travail

Données générales de l'installation électrique :

Données distributeur	EAN <u>541449060008773842</u>	<input checked="" type="radio"/> EAN non communiqué	<input checked="" type="radio"/> compt. kWh non placé
	Compt. kWh n° : .....	Index jour : .....	Index nuit : .....
Données installation	Protection branchement (A) : <input type="radio"/> 020 <input type="radio"/> 025 <input type="radio"/> 032 <input type="radio"/> 040 <input type="radio"/> 050 <input type="radio"/> 063 <input type="radio"/> 080 <input type="radio"/> 100 <input type="radio"/>		
	Conçue pour U <sub>N</sub> : <input checked="" type="radio"/> 230 V <input type="radio"/> 3x230 V <input type="radio"/> 3N400 V <input type="radio"/>		
	Courant nominal maximum (A) : <input type="radio"/> 020 <input type="radio"/> 025 <input type="radio"/> 032 <input type="radio"/> 040 <input type="radio"/> 050 <input type="radio"/> 063 <input type="radio"/> 080 <input type="radio"/> 100 <input type="radio"/>		
Description installation	Câble d'alimentation tableau principal : <u>4</u> X <u>10</u> mm <sup>2</sup> - Type : <u>ELUB</u>		
	Dispositif diff. gén. : <u>40</u> A / <u>300</u> mA		
	Nombre de tableaux : <u>1</u>		
Voir annexe(s)	Type de prise de terre : <input type="radio"/> boucle de terre <input checked="" type="radio"/> barres / piquets		
	Nombre de circuits terminaux : <u>8</u>		

Mesures - tests - contrôle visuel - scellés :

<input checked="" type="radio"/> Contacts dir.	<input checked="" type="radio"/> Contacts indir.	<input type="radio"/> Montage	<input checked="" type="radio"/> Appareils	<input checked="" type="radio"/> Matériel	<input checked="" type="radio"/> I>I-section	<input checked="" type="radio"/> Schémas	<input checked="" type="radio"/> Contrôle bcl de défaut
<input type="radio"/> Résistance de dispersion de la prise de terre : <u>21</u> Ω		<input type="radio"/> Isolement général : <u>2</u> MΩ		<input checked="" type="radio"/> Continuité de terre		<input type="radio"/> Test dispositif diff.	
Le dispositif différentiel général : <input type="radio"/> était plombé <input checked="" type="radio"/> a été plombé <input type="radio"/> n'a pas été plombé <input type="radio"/> ne peut pas être plombé							

Infractions - Remarques (pour la signification des codes éventuels : voir au verso)

Infractions Nouvelle installation	<input checked="" type="radio"/> Néant
Infractions Installation existante	<input type="radio"/> Néant
Remarques	<input checked="" type="radio"/> Néant

Visa GRD ou mandataire :

ORES G-L  
08-06-12

Conclusion(s) :

<input checked="" type="radio"/> La nouvelle installation	<input checked="" type="radio"/> est conforme	<input type="radio"/> n'est pas conforme	au RGIE.
<input type="radio"/> L'installation existante	<input type="radio"/> est conforme	<input type="radio"/> n'est pas conforme	au RGIE.

L'installation électrique doit être reconnue avant

26/03/2012

(\*)

☐ par le même organisme de contrôle.

Agent visiteur :

Nom : DumontAgent n° : 3086Date : 26/03/2012


Pour le Directeur Général : Signature

Annexe(s) : ☐ Schéma(s) de position : 1☐ Schéma(s) unifilaire(s) : 1

- Ce procès verbal doit être conservé dans le dossier de l'installation électrique et ce dossier doit renseigner toute modification de l'installation.
- Le Service Public Fédéral Economie doit être avisé immédiatement de tout accident survenu aux personnes et dû, directement ou indirectement, à la présence d'électricité.
- Le contrôle n'a porté que sur les parties visibles et accessibles de l'installation.
- Les informations recueillies sur place ne nous permettent pas de déterminer la date de réalisation de l'installation électrique.
- Nous vous invitons à compléter le(s) schéma(s) pour les éléments qui n'étaient pas visibles lors de la visite de contrôle. En cas de doute portant sur la sécurité de ces éléments, nous vous invitons vivement à faire procéder à une visite de contrôle complémentaire.

- (\*) Les travaux nécessaires pour faire disparaître les infractions constatées au moment de la visite de contrôle doivent être exécutées sans retard et toutes mesures adéquates doivent être prises pour qu'en cas de maintien en service des installations les infractions ne constituent pas un danger pour les personnes et les biens. Dans

# APPARTEMENT 34/3

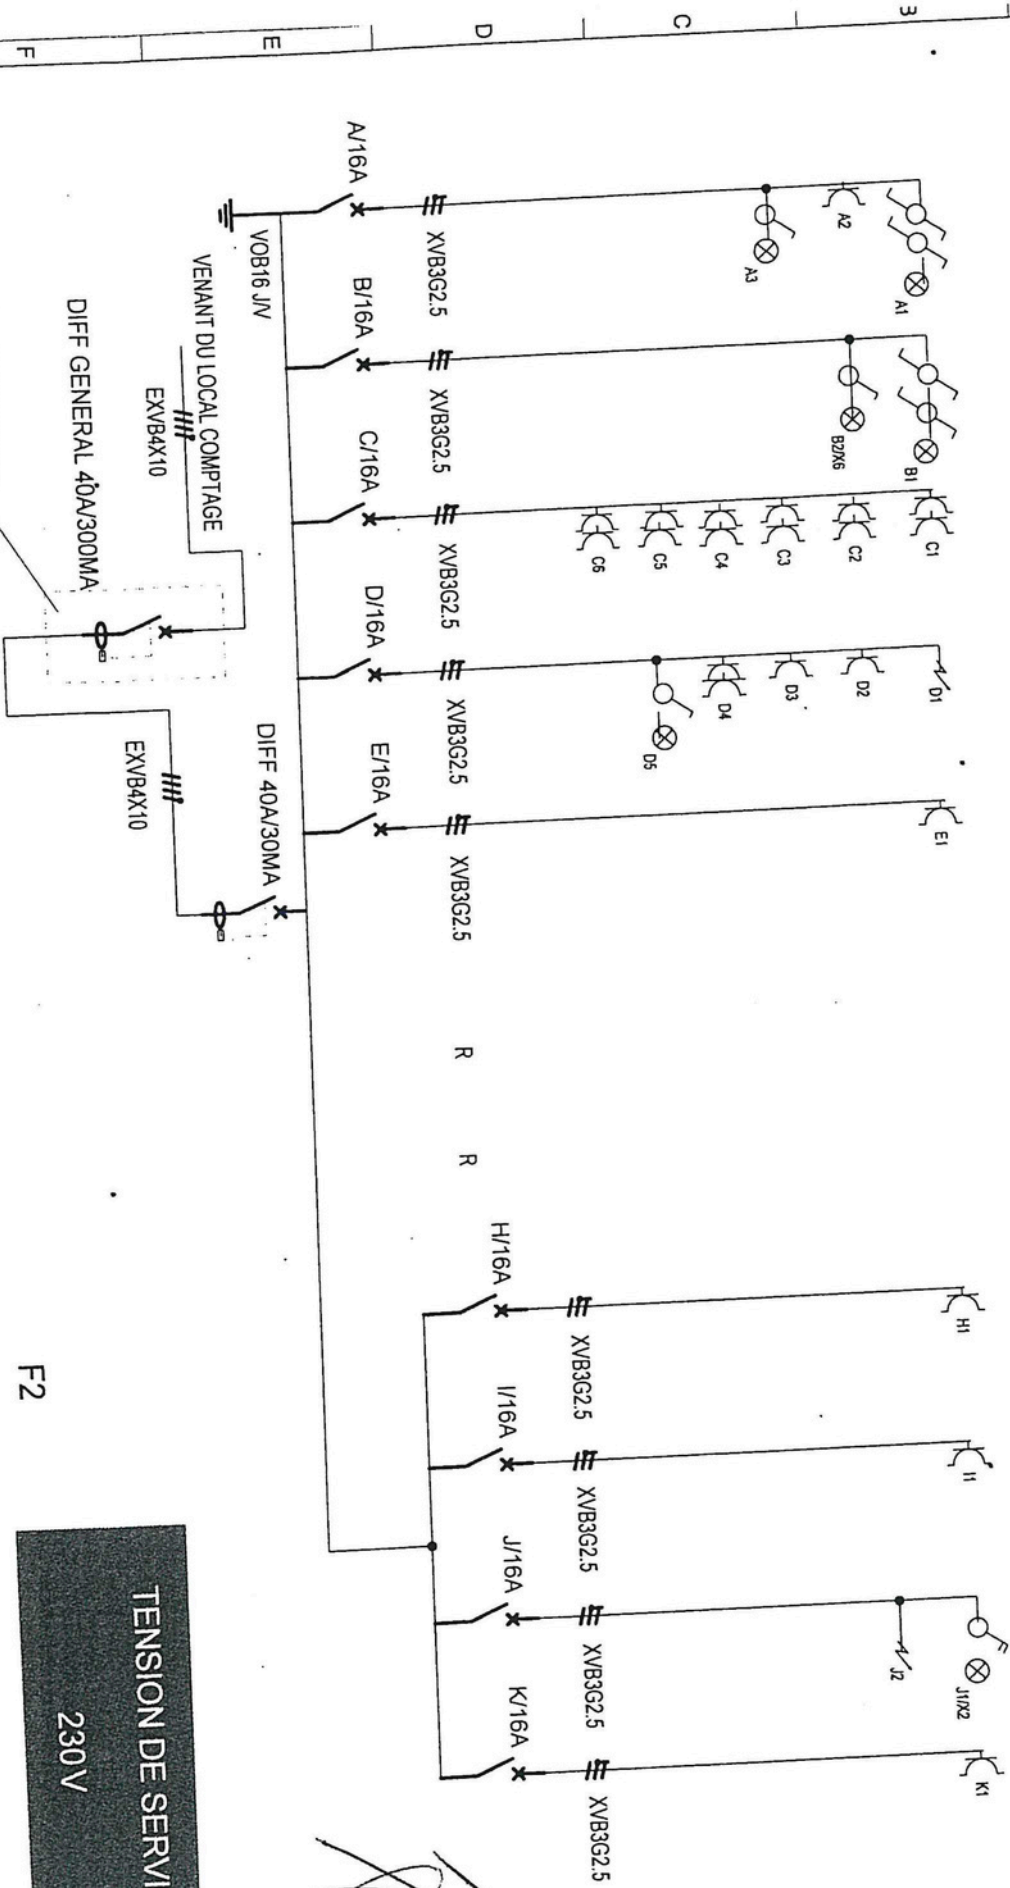

F2

TENSION DE SERVICE  
230 V

26/03/2012  
Frédéric BUNICNT  
Inspecteur Electricité/Gaz  
Agent 3055

<p>Entreprise d'électricité générale</p> <p>Avenue de l'EUROPE 37</p> <p>6010 COULLETT</p> <p>TEL: 071 96 65 78</p> <p>T V A RFR898 805.463.</p>		<p>Désignation du dossier</p> <p>APPARTEMENT 34/3</p> <p>Rue des Haies MARCELLE 6001</p>	
<p>Désignation du folio</p> <p>LD</p>		<p>Concepteur</p> <p>LD</p>	
<p>Désignation du folio</p> <p>LD</p>		<p>Date</p> <p>31/12/09</p>	
<p>Désignation du folio</p> <p>LD</p>		<p>As-built</p>	
<p>Désignation du folio</p> <p>LD</p>		<p>Modifications</p>	
<p>Désignation du folio</p> <p>LD</p>		<p>Date dossier</p> <p>11/12/07</p>	
<p>Désignation du folio</p> <p>LD</p>		<p>Date folio</p> <p>1/3/12</p>	
<p>Désignation du folio</p> <p>LD</p>		<p>114/94</p>	




# APPARTEMENT 34/3

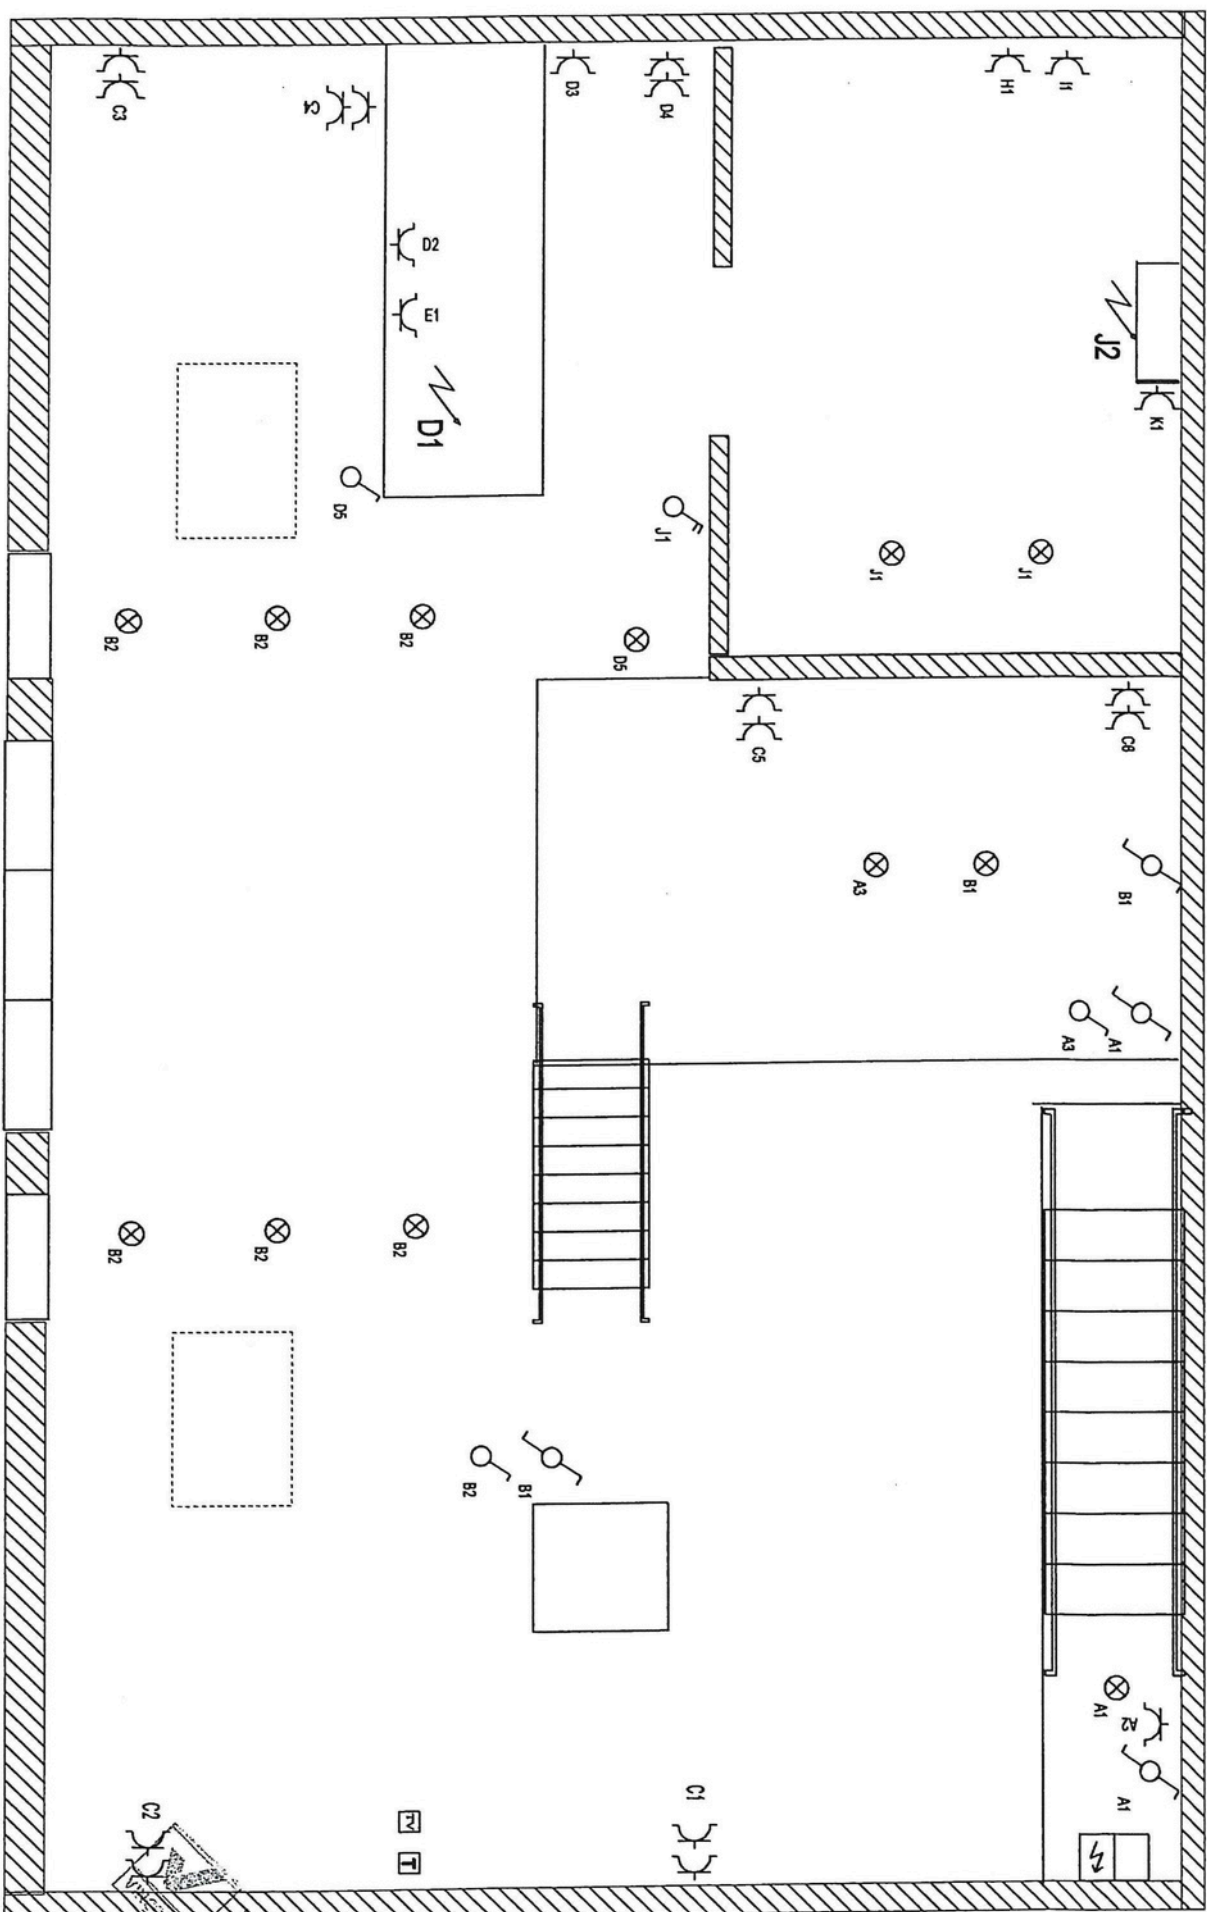


F2

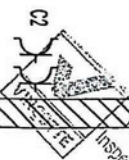

Frédéric DUMONT  
Inspecteur Electricien/Gaz  
Agent 3556

2134

<p>LD</p> <p>Entreprise d'électricité générale</p> <p>Avenue de l'EUROPE 37</p> <p>6010 COULLETT</p> <p>TEL: 071 96 66 78</p> <p>T V A D C O O O O O N E A C O</p>		<p>Designation du dossier</p> <p>APPARTEMENT 34/3</p>		<p>Concepteur</p> <p>LD</p>		<p>Date</p> <p>31/12/09</p>		<p>Modifications</p> <p>abbuilt</p>		<p>Date dossier</p> <p>11/12/07</p>	
<p>Designation du folio</p>		<p>Verificateur</p> <p>LE</p>		<p>Réalisateur</p> <p>LD</p>		<p>Date</p> <p>31/12/09</p>		<p>Modifications</p>		<p>Date folio</p> <p>21/1/10</p>	

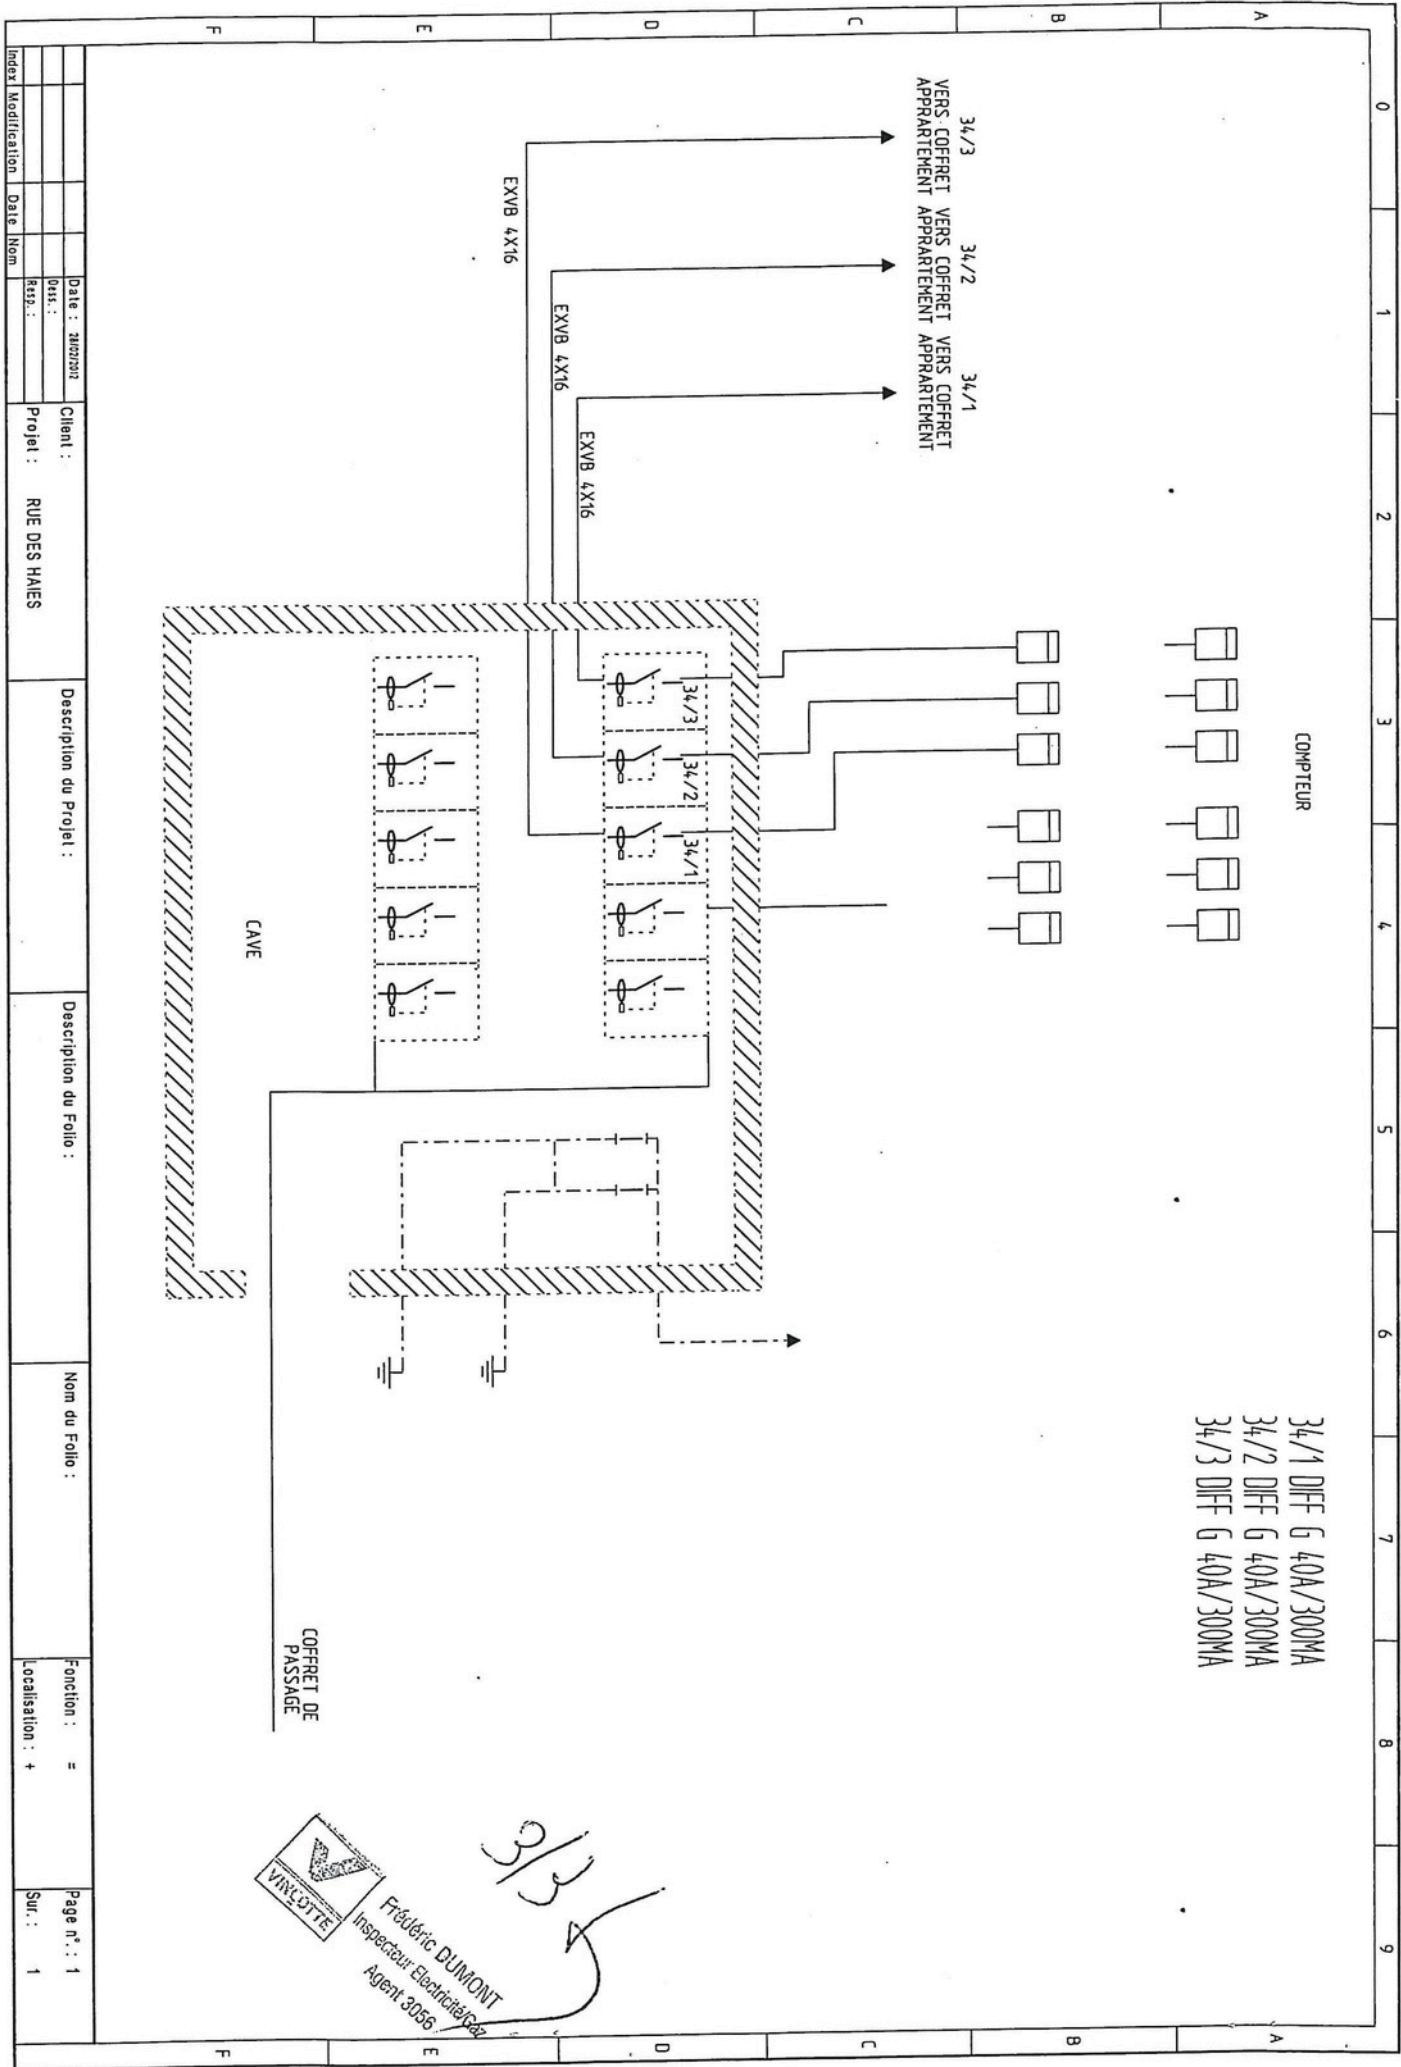

Index Modification		Date : 28/02/2017	Cliant :	Description du Projet :	Description du Folio :	Nom du Folio :	Fonction : =	Page n° : 1
Date Nom		0411 :	Projet : RUE DES HAIES				Localisation : +	Sur : 1



Frédéric DUMONT  
Inspecteur Electricité  
Agent 3005

3/3